


4～6階平面図 1/200

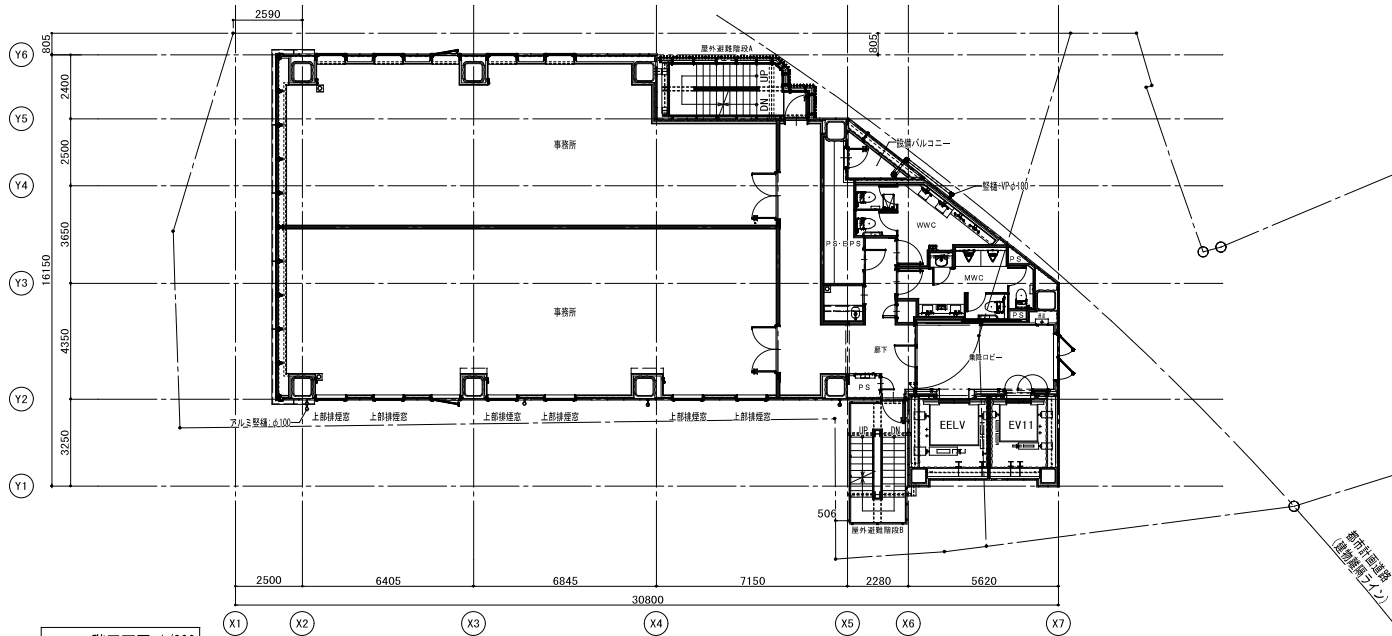

2・3階平面図 1/200

東急建設株式会社

訂					
正					

記事
完成図

作業所	東急建設(株)九州支店一級建築士事務所 福岡県知事登録第1-11883号
設計者	一級建築士 登録第222755号 山口 学
設計部署	
審	

検 図	担 当

工事名称	S-GATE FIT 天神南	設計番号	21-802
図面名称	2～6 階平面図	図面番号	D-124
		SCALE	A3 1:200
		日 付	2023・07・31